


### Brunnen Halvestorf I

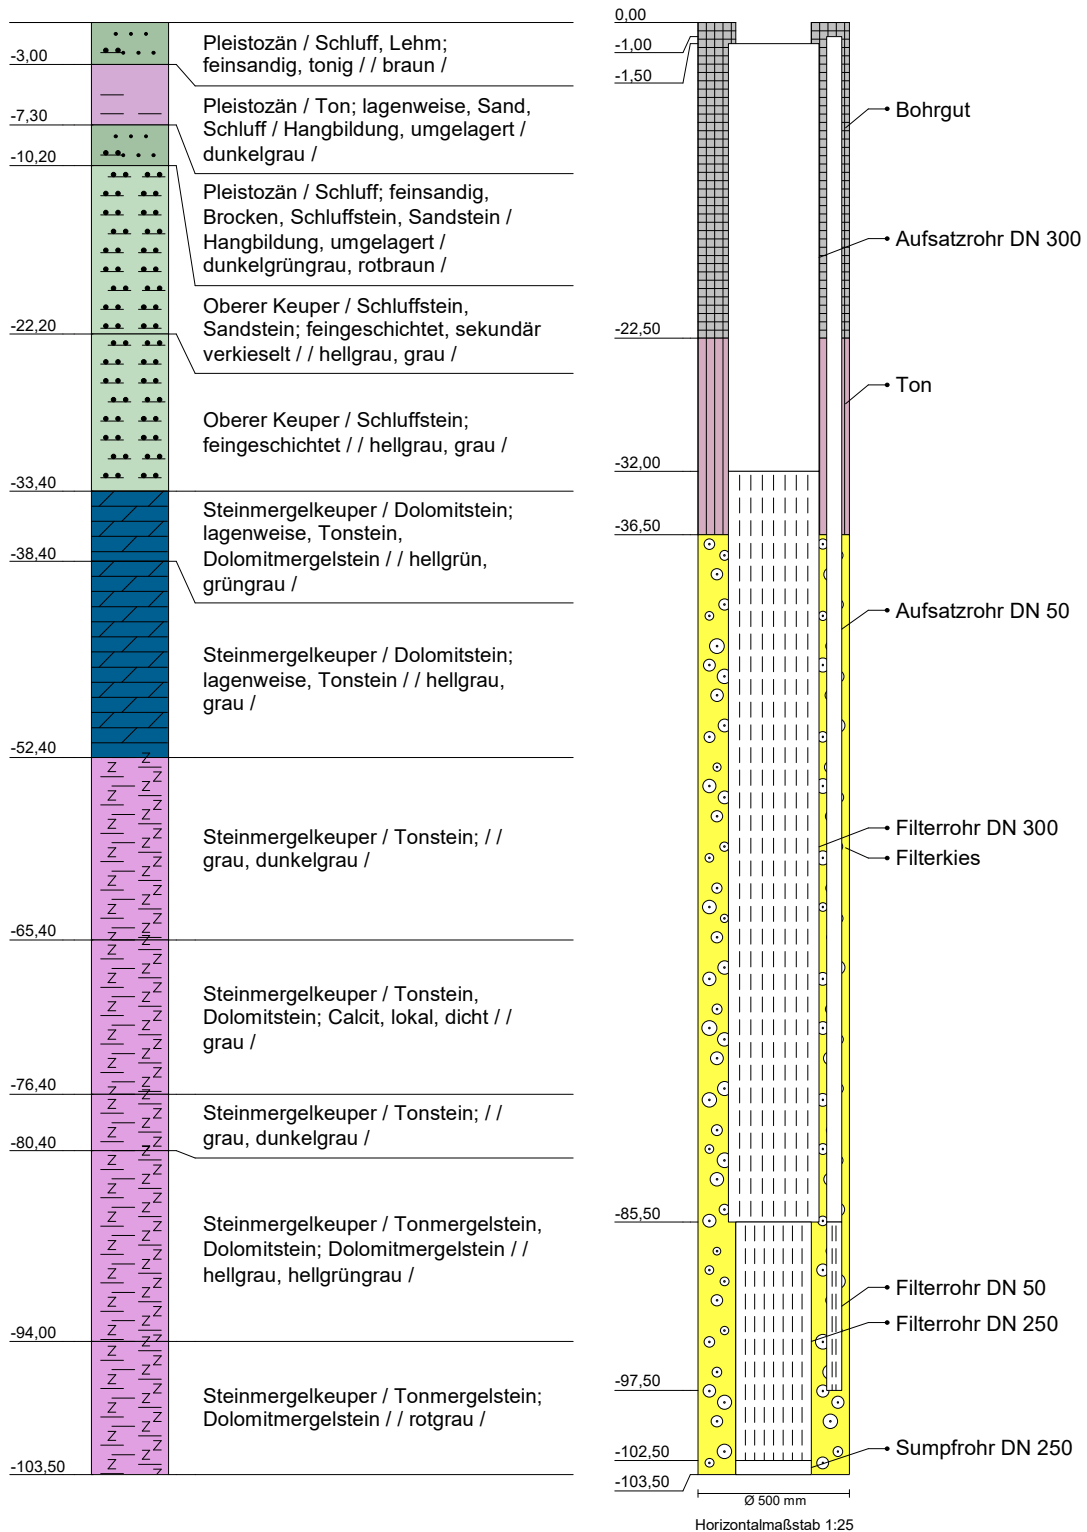

Tiefenangaben Profil und Ausbau in m u. GOK

Bezeichnung	Brunnen Halvestorf I	RW: 520039,79
Auftraggeber	Stadtwere Hameln Weserbergland GmbH	HW: 5773230,22
Grundlage	Bestandszeichnung 13.12.1967	Geländehöhe m NN: 103,6
Zeichn. Anlage 4	Antrag auf Festsetzung des Wasserschutzgebiets Halvestorf	
Bearbeiter	Geries Ing. GmbH	Maßstab : 1:539

  
**STADTWERKE  
 HAMELN  
 WESERBERGLAND**